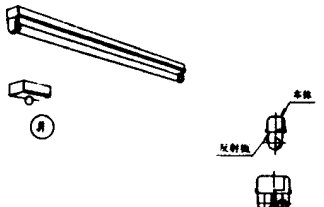
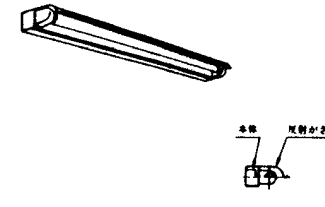
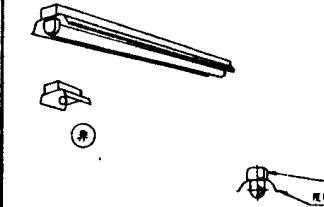
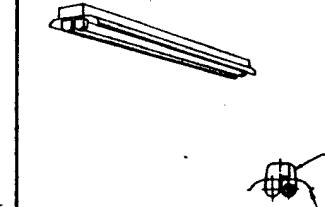
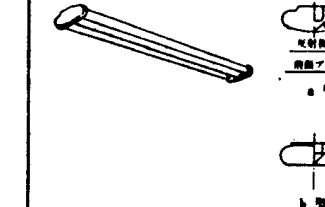
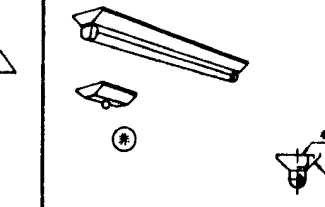
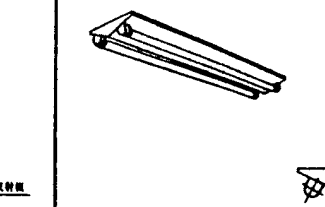
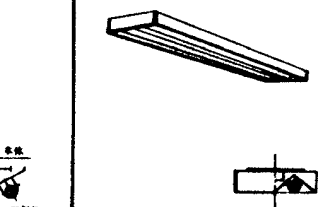
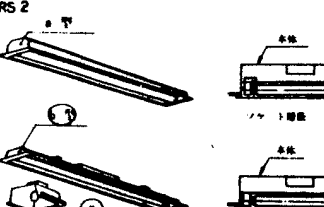
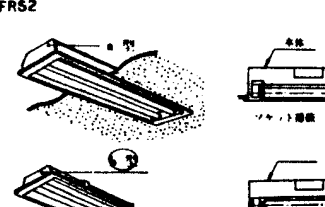
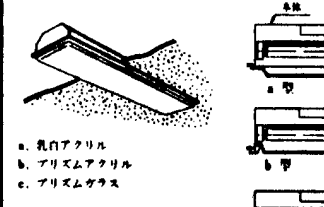
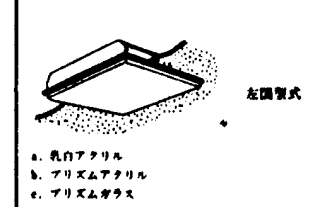
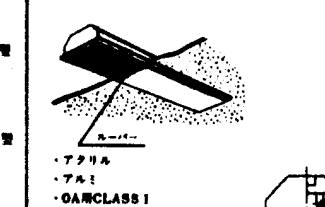
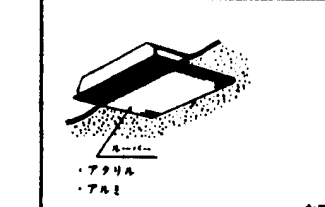
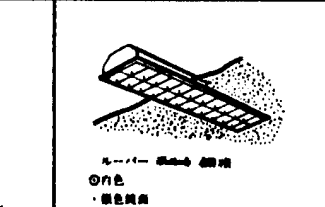
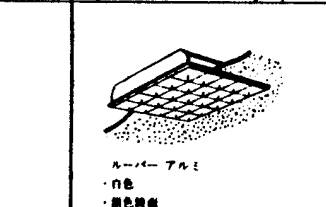
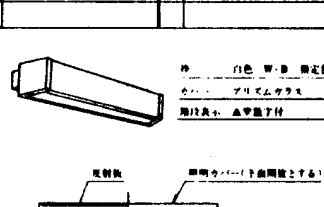
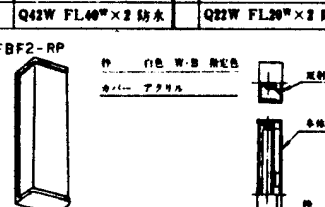
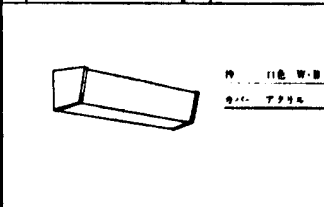
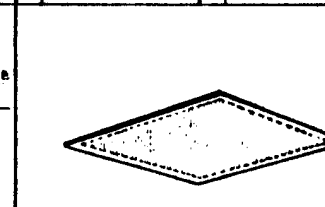
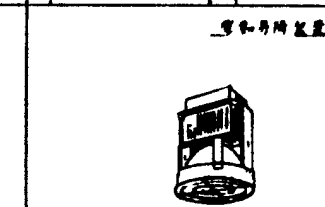
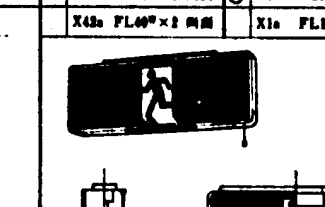
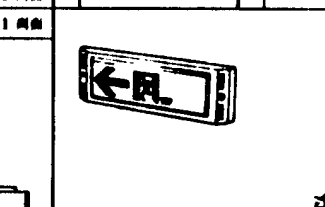
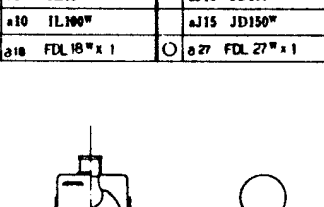
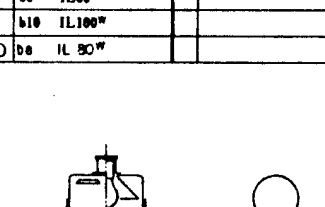
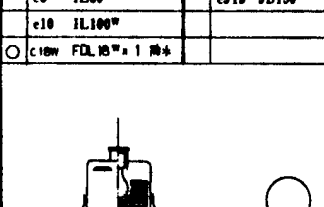
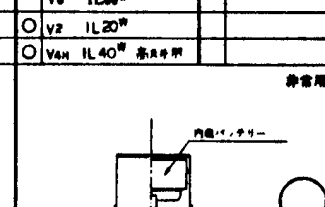
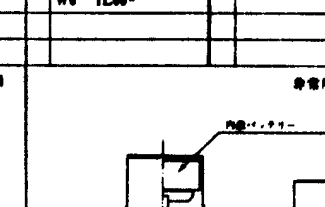
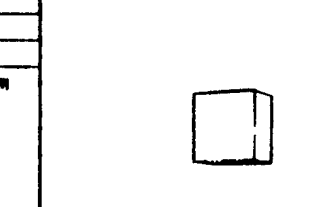
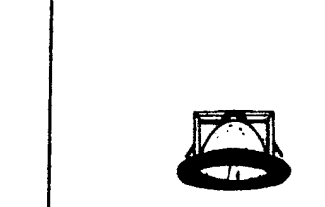
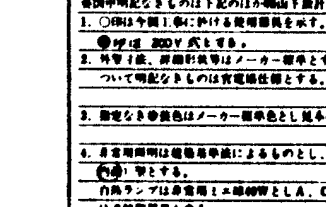
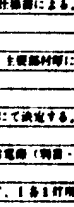
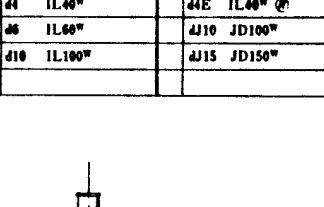
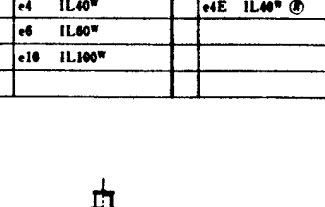
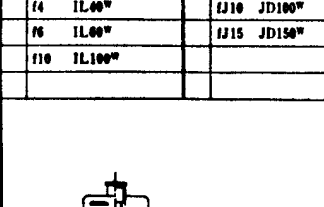
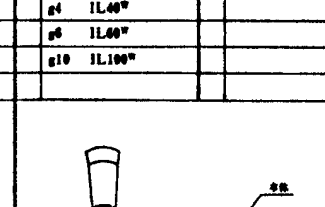
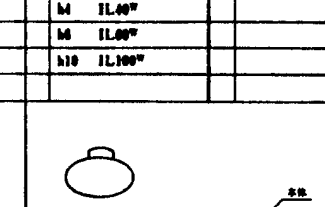
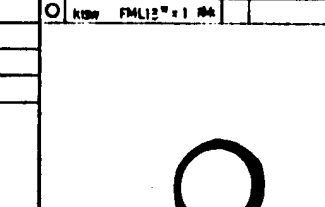
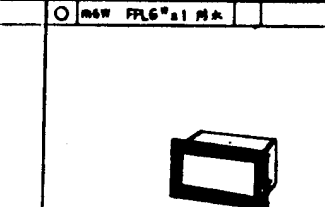
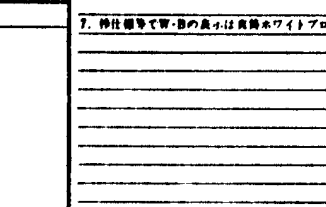
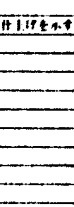



器具仕様

器具の仕様は以下の通りです。器具の仕様は器具の仕様による。

1. 器具は全長1.5m以内の器具とする。


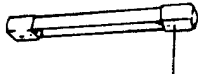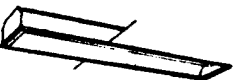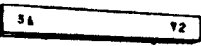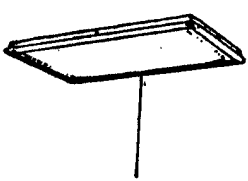○ 16 IL 60 W	○ 16 IL 60 W	◎ P20W HF 200 W 潜水	○ 12 FL 20 W x 4	16 IL 60 W	○ 12 FL 20 W x 1 FBS2	◎ 14 FL 40 W x 1 FRS 10	◎ 14 FL 40 W x 1 FST 1
							
本体 70L (70Wタイプ) H7 x 70 - 7"	本体 100L (70Wタイプ) H7 x 70 - 7"	70L - 70W (透明 100Wタイプ) H7 x 70 - 7"	本体 70L (70Wタイプ) H7 x 70 - 7"	本体 70L (70Wタイプ) H7 x 70 - 7"			
○ 16 FL 15 W x 1	○ 16 FL 15 W x 1	○ 16 FL 15 W x 1					
							
本体 細線 反射板 70L (70Wタイプ) H7 x 70 - 7"							

竣工図
平成 5 年 月 日
株式会社 山下建設

	訂正	特記	(仮称)白井町勤労福祉施設を含む複合センター	照明器具表 (2)	図面番号 3015
				N・S	

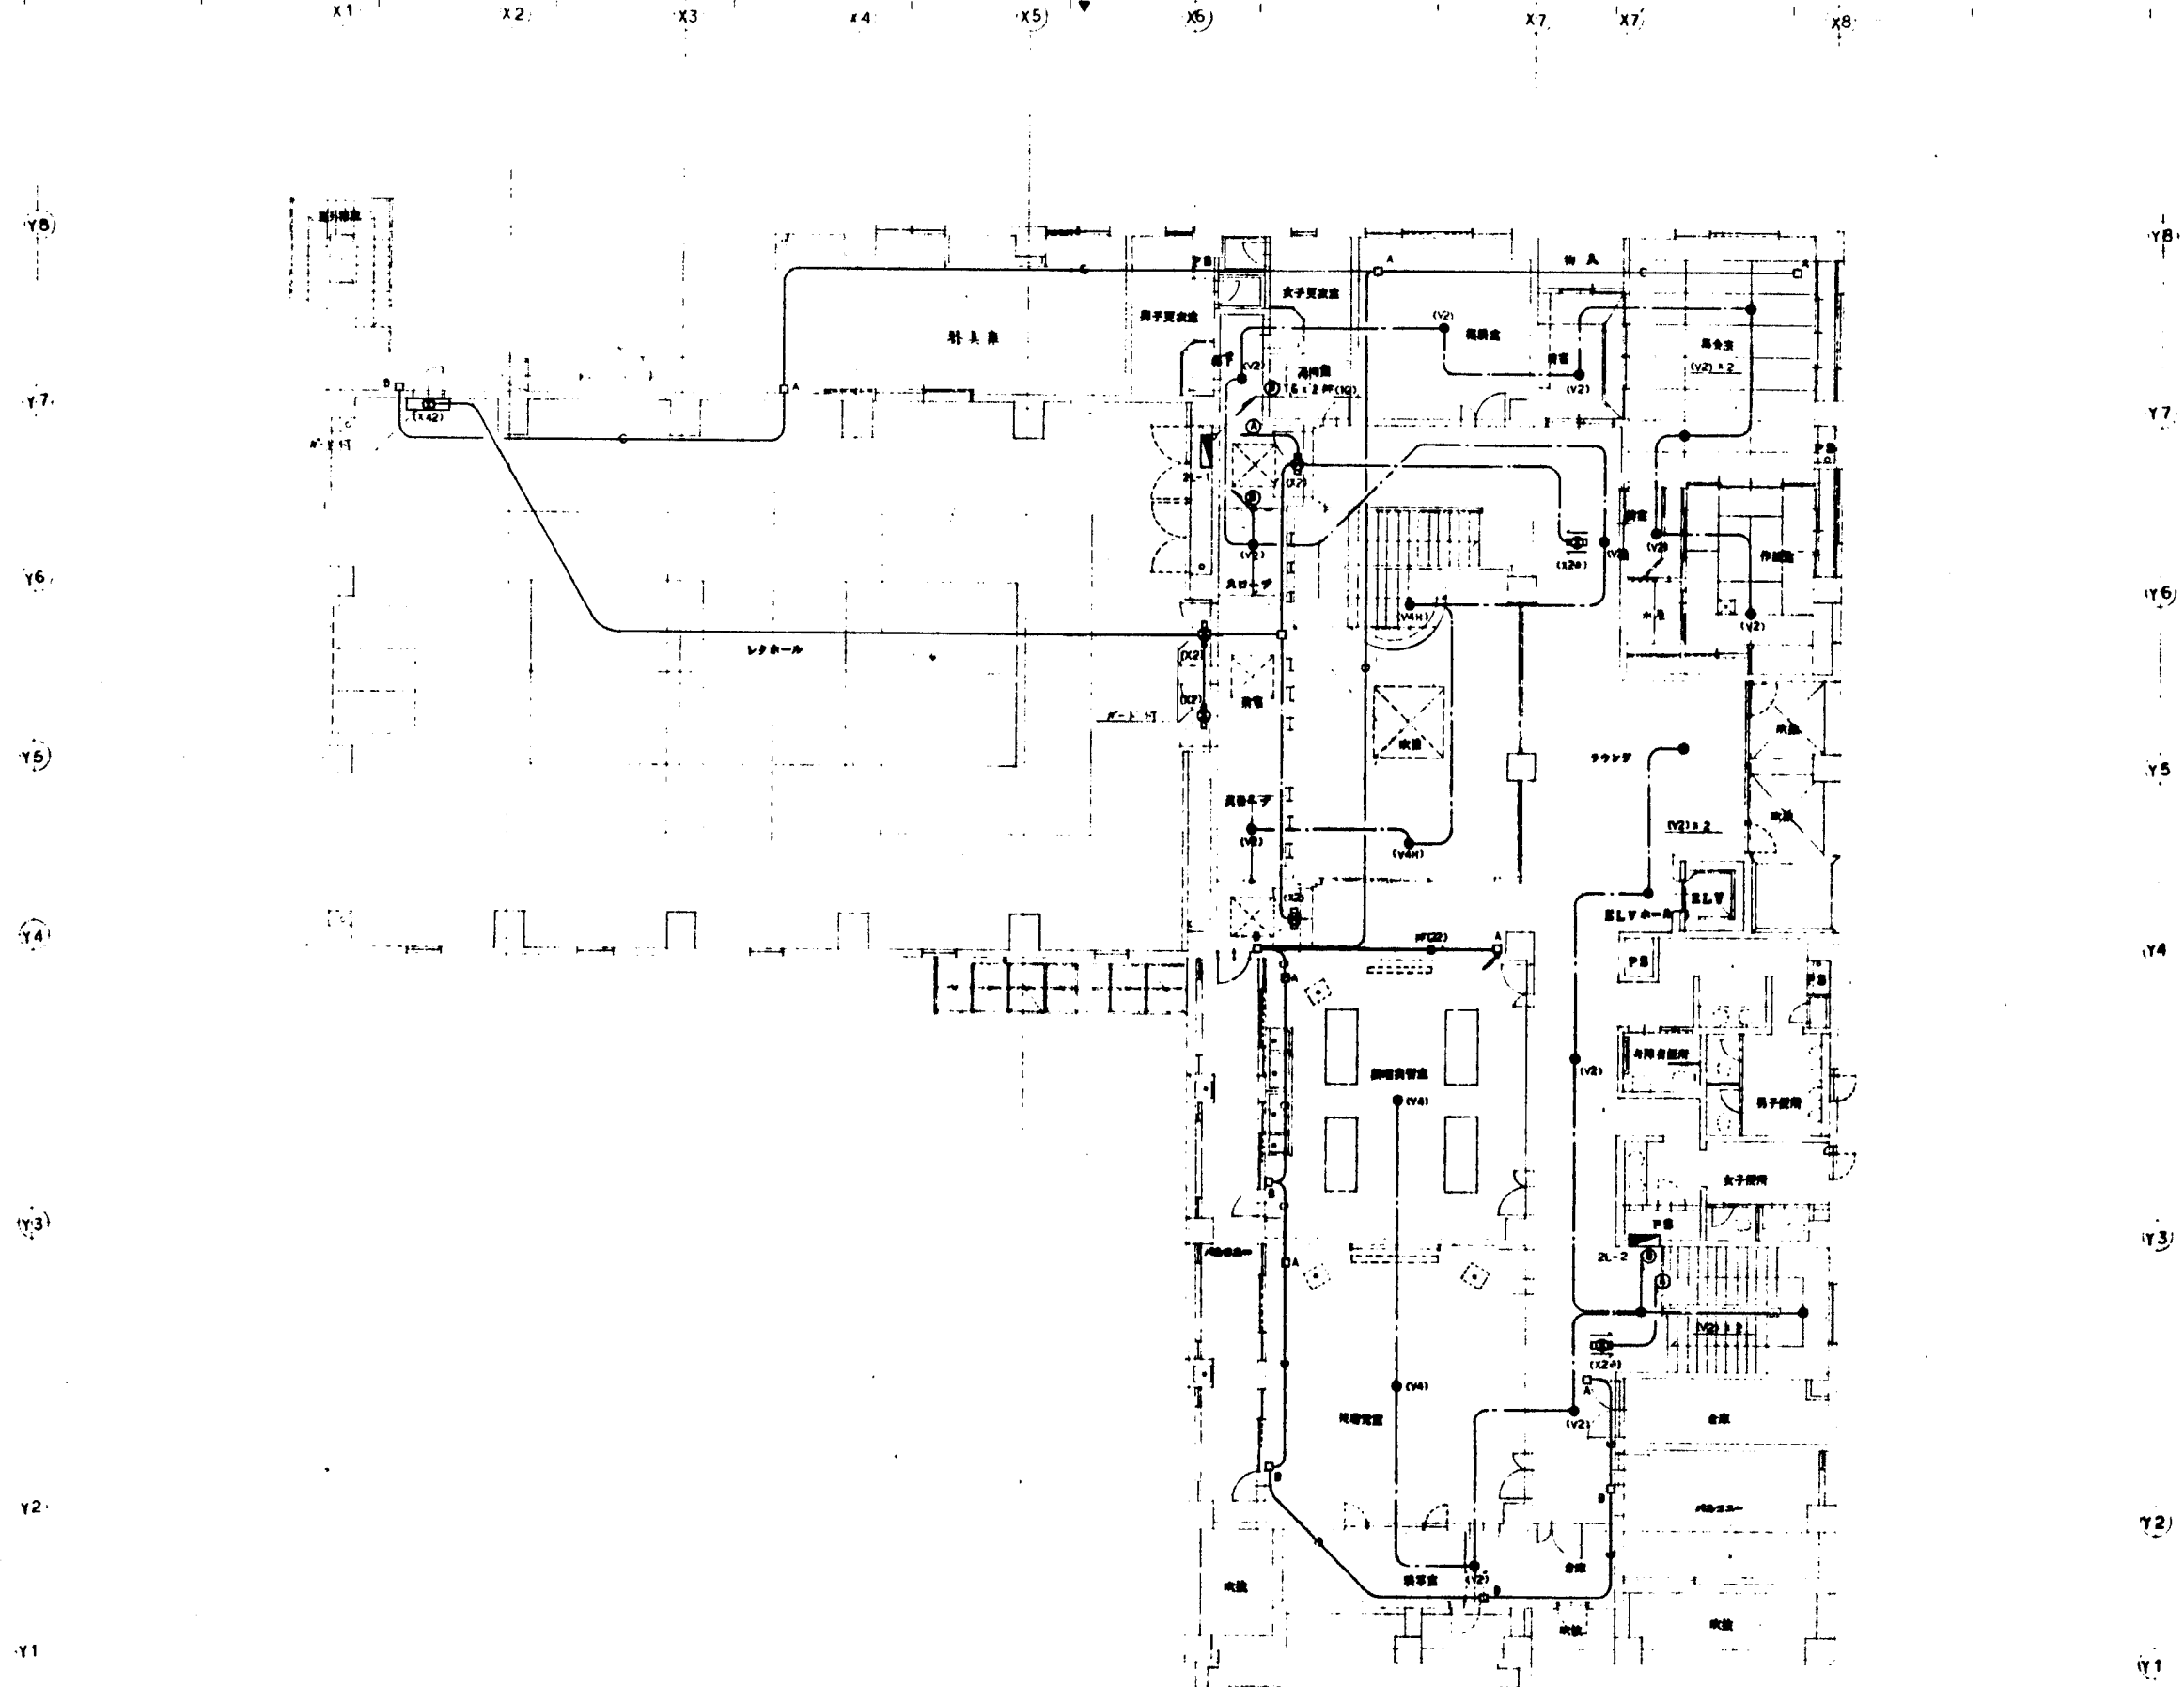

竣工図


(仮称)白井町勤労福祉施設を含む複合センター

2 階平面図
(調音灯・非常灯・警報用設備等)
1/100

3017


(X1) (X2) (X3) (X4) (X5) (X6) (X7) (X8)

(Y8)
(Y7)
(Y6)
(Y5)
(Y4)

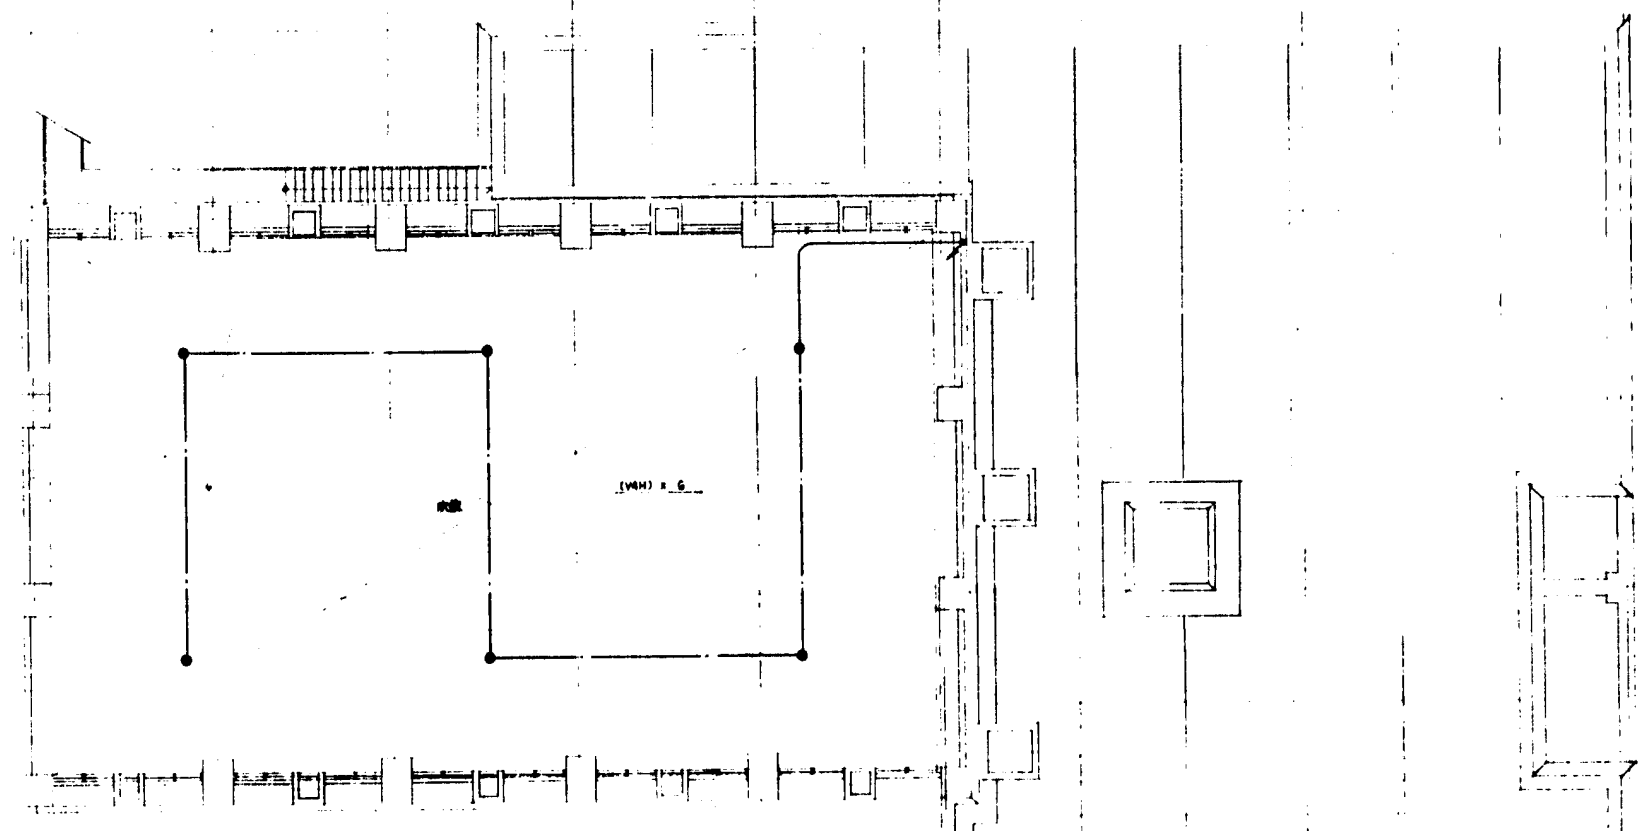

R 階平面図 1/100

(Y7)
(Y6)
(Y5)
(Y4)

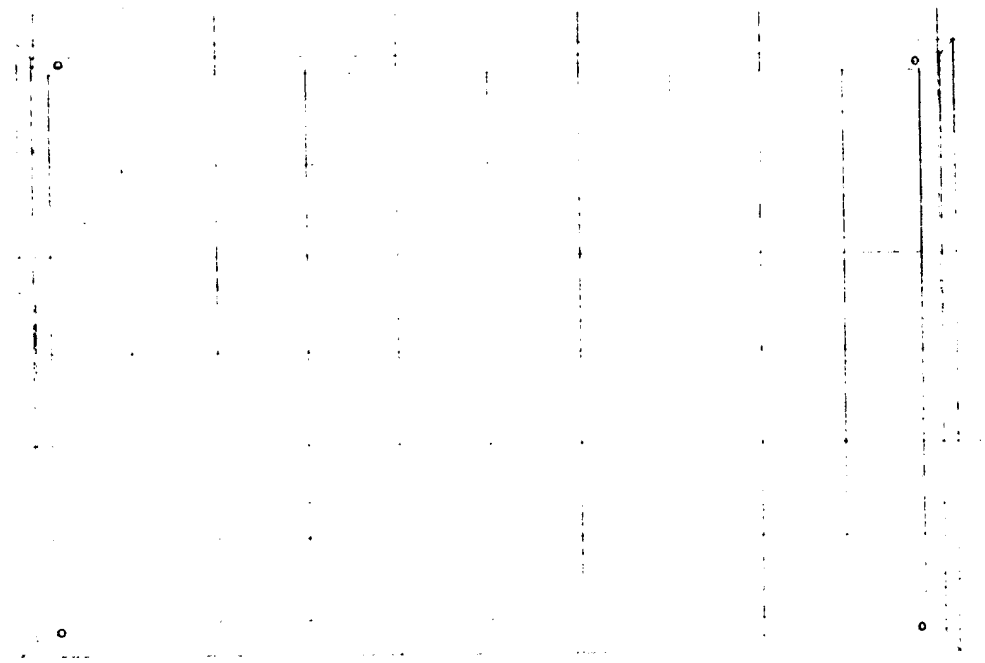

R 階平面図 1/100
(175-R)

(X6) (X6) (X7) (X7)


図 1. 図
175-R
175-R



A	◆	20 - 2 E16	PF (5)
	◆	20 - 2 E14	PF (-)
	◆	20 - 2 E18	PF (-)
	◆	20 - 2 E18	PF (-)
	◆	20 - 2 E16	PF (-)
B	①	20 - 2 E16	PF (-)
	◆	2° - 3	PF (16)
	◆	2° - 3	PF (-)
	◆	2° - 3	PF (-)
	◆	2° - 3	PF (-)
C	①	20 - 6	PF (20)
	②	20 - 2	PF (20)
D	R 6 - 2 CPEVOS SP. REG.		


R 階平面図 1/100

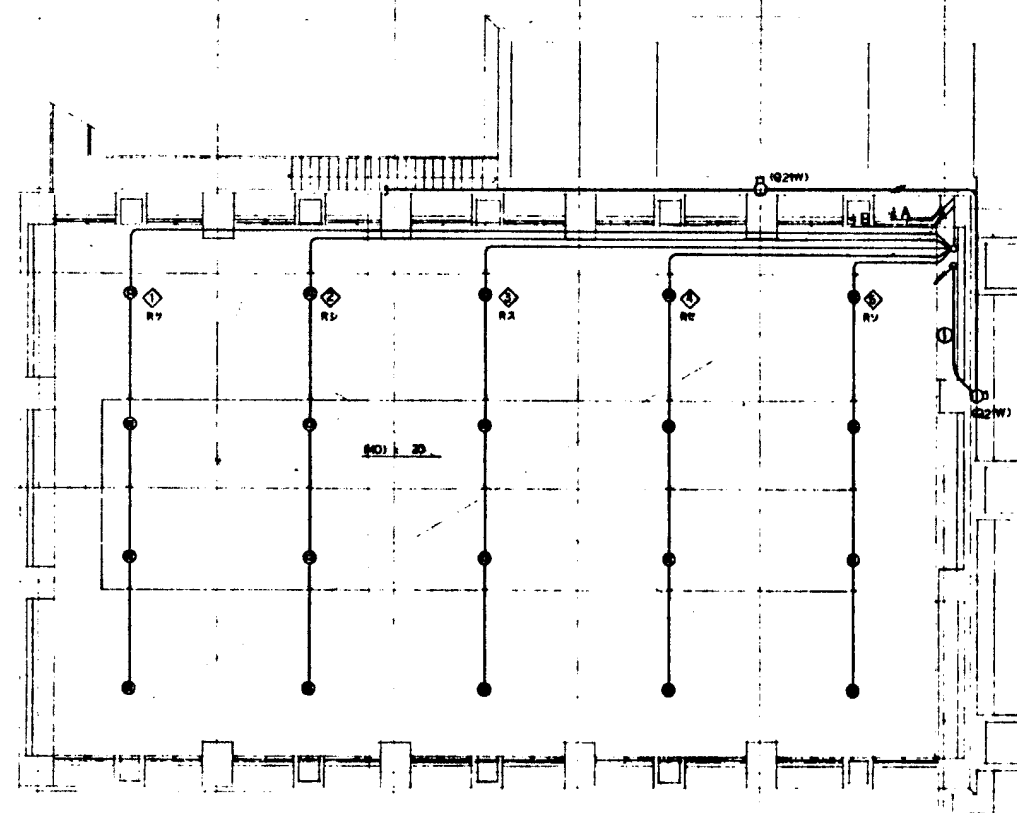

R 階平面図 1/100
(エレベーター)

(仮称)白井町勤労福祉施設を含む複合センター

R 階平面図
(電灯)
1/100

3021