


ブロック積擁壁工平面図 $S = 1:250$

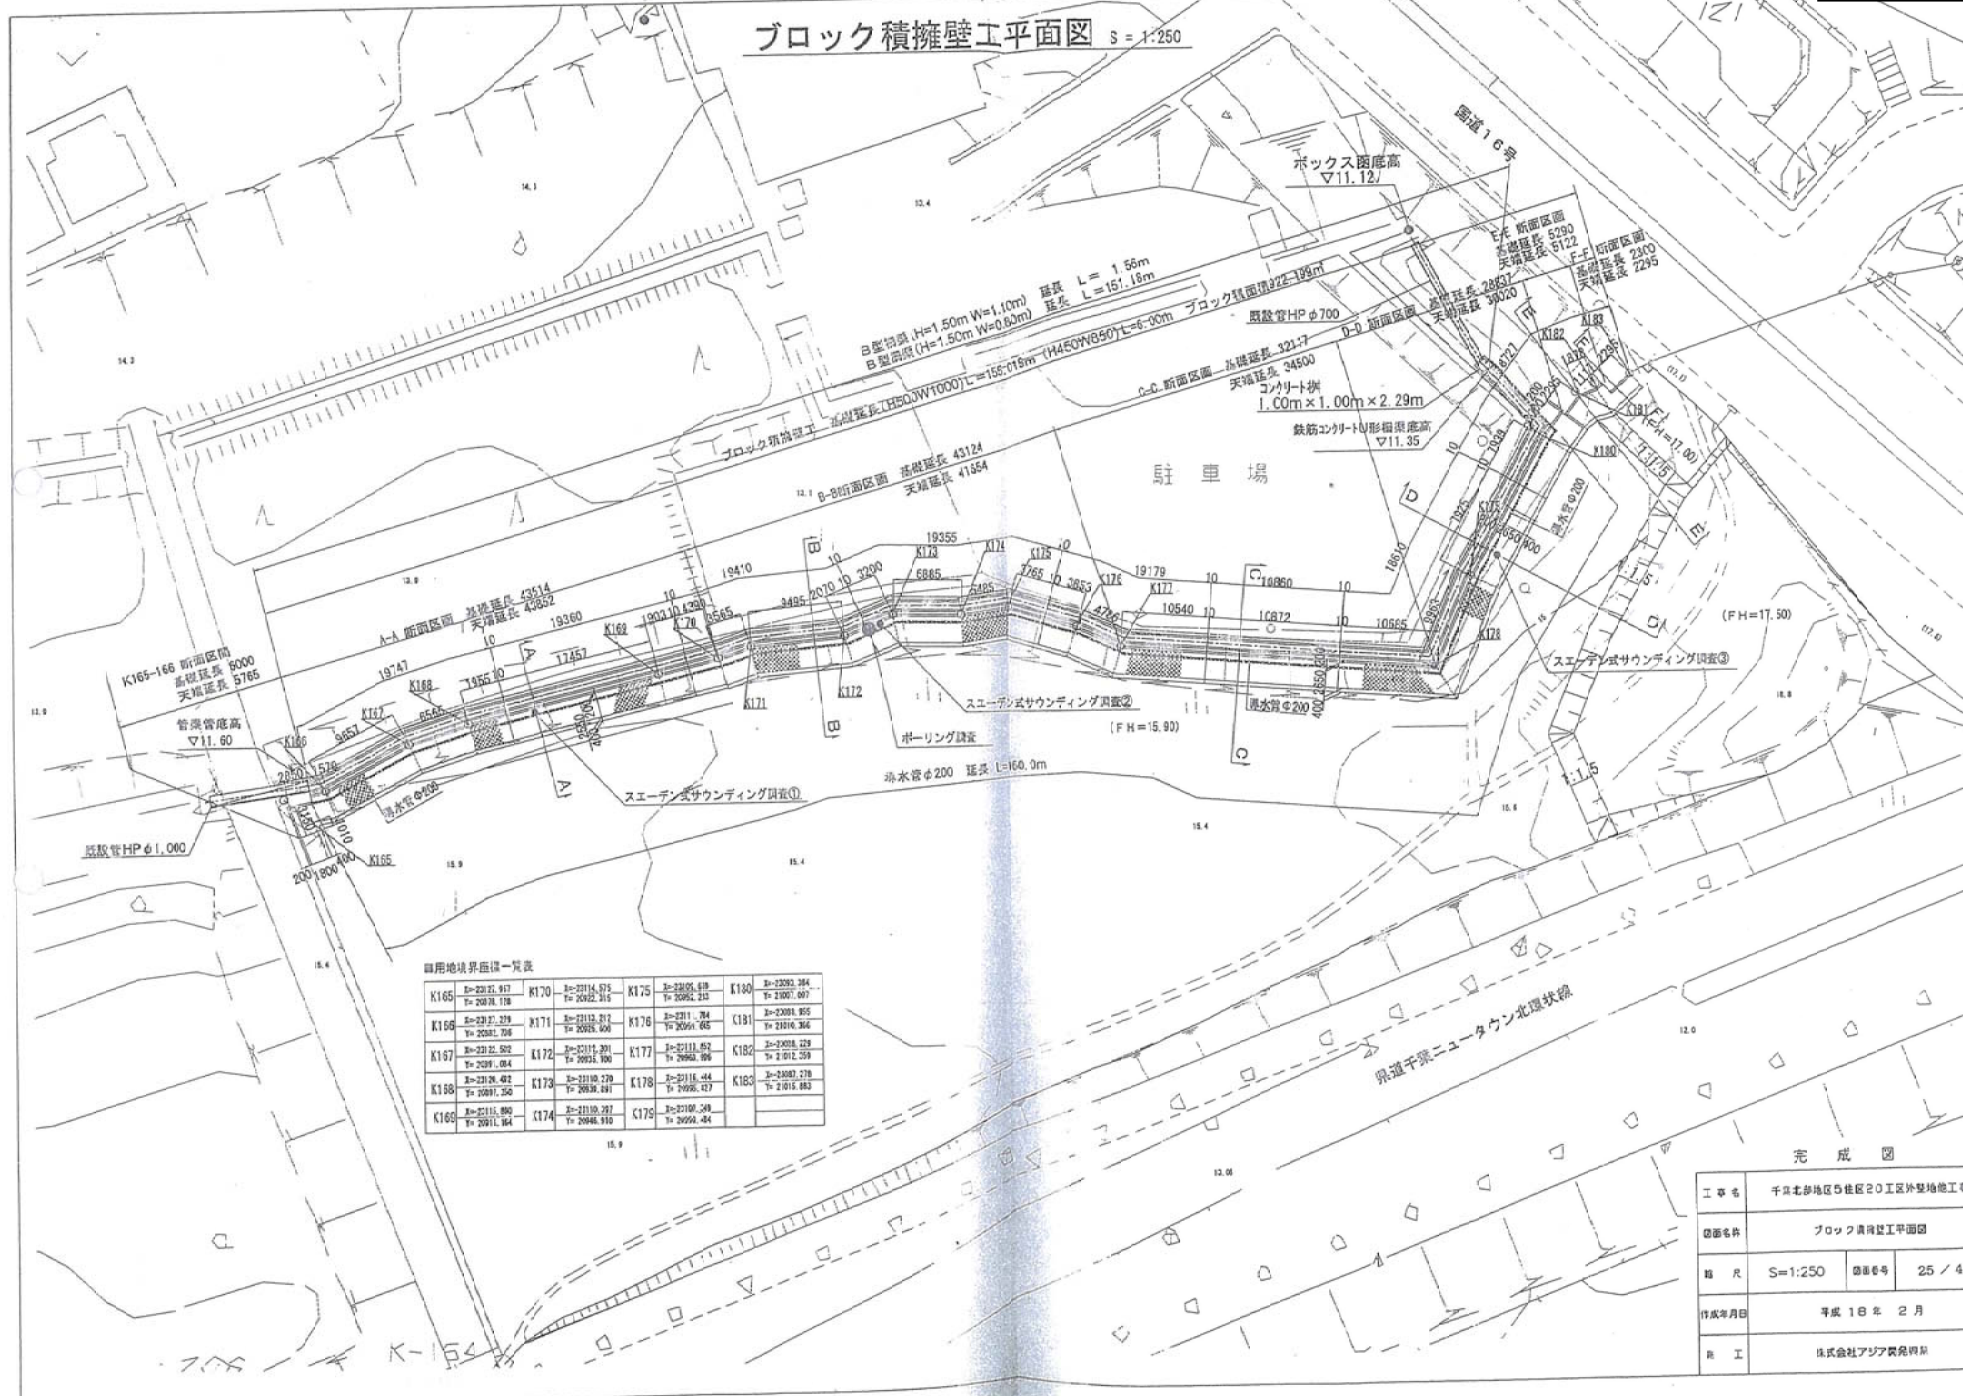


完 成 圖


縮尺	S=1:250	図面番号	25 / 46
作成年月日	平成 1 8 年 2 月		

ブロック積擁壁工断面図 (その1) s=1:50


標準断面図 (A-A断面)

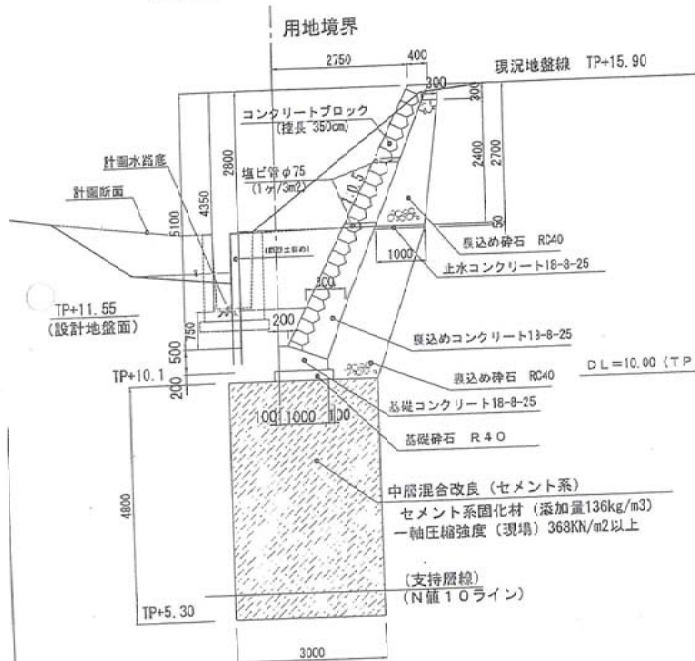


標準断面図 (B-B)

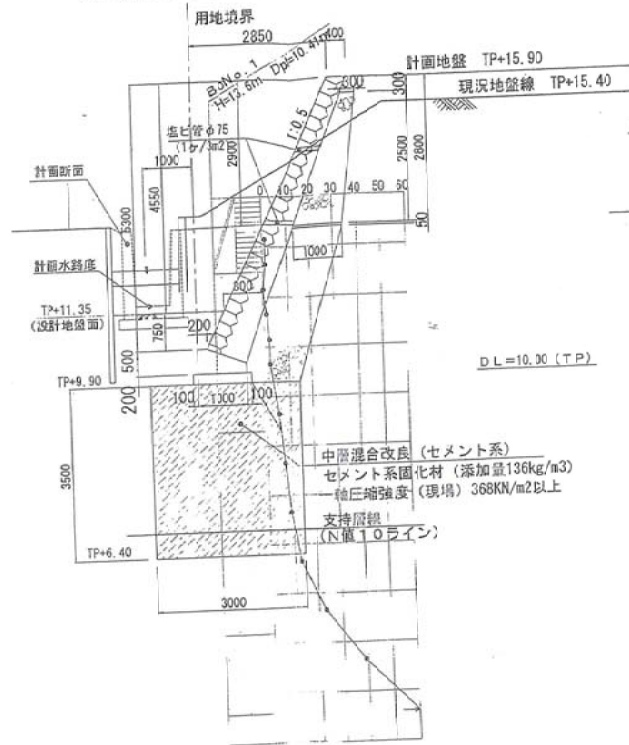


標準断面図 (C-C)

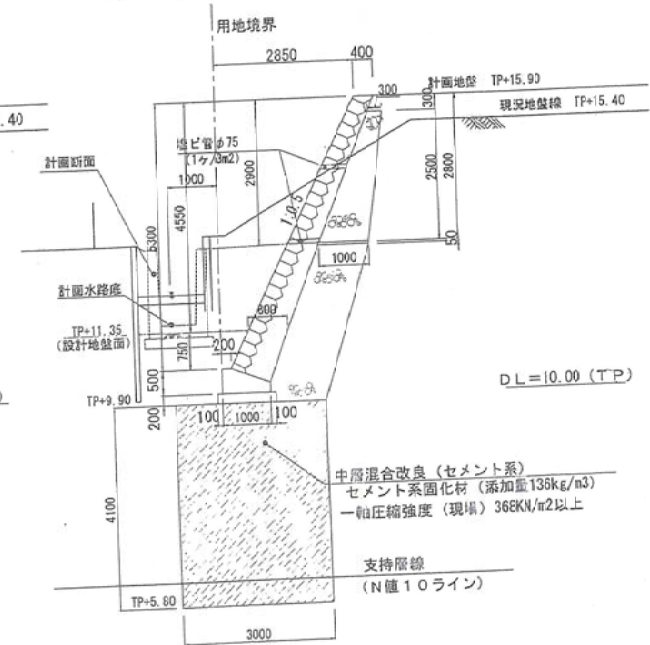


コンクリートブロック詳細図

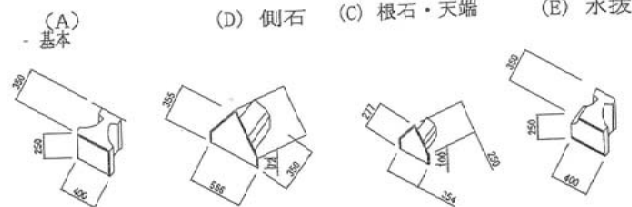

A-A断面埋戻し計画図

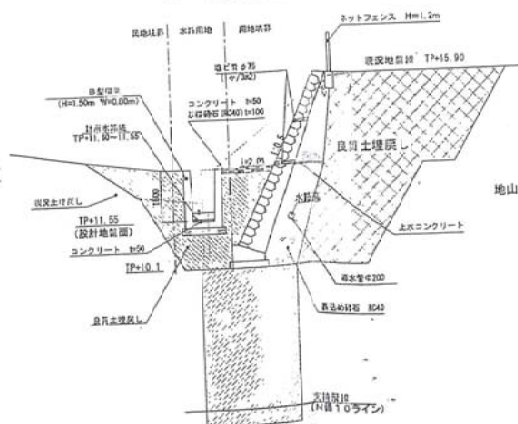

B-B(C-C)断面埋戻し計画図

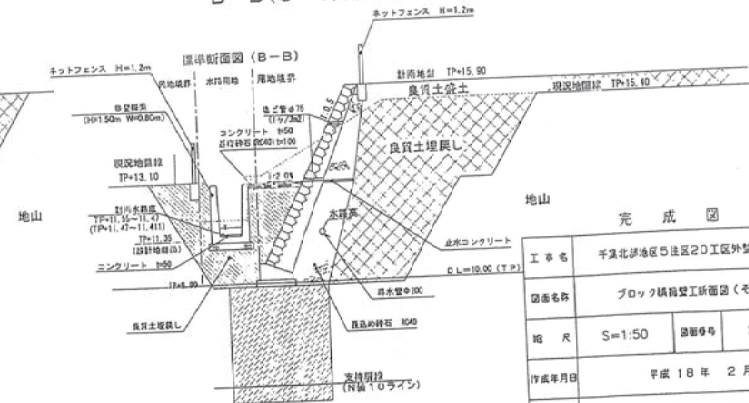


完成図


工事名	千葉県北総地区20工区外壁地盤工		
図面名称	ブロック積擁壁工断面図 (その1)		
縮尺	S=1:50	図面番号	28 / 4E
作成年月日	平成 18 年 2 月		
設計	株式会社アリア南総設計		

ブロック積擁壁工 展開図 (その1) S=1:100


A-A 断面区画 展開図

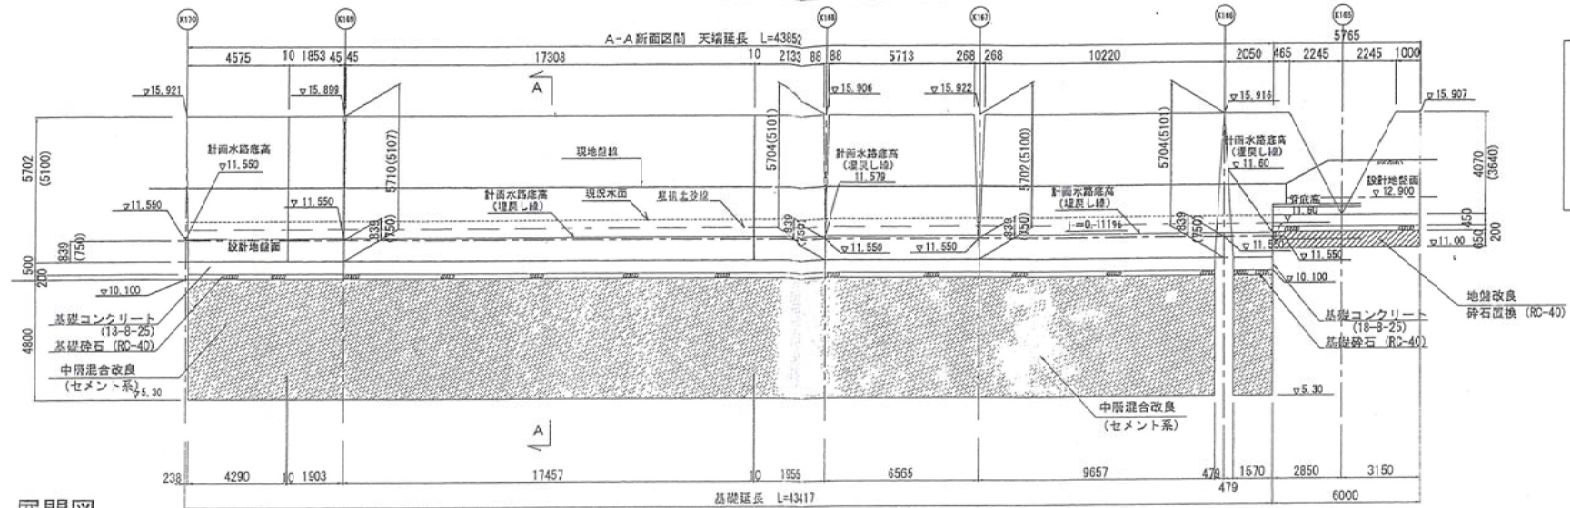


F-F 断面区画 展開図

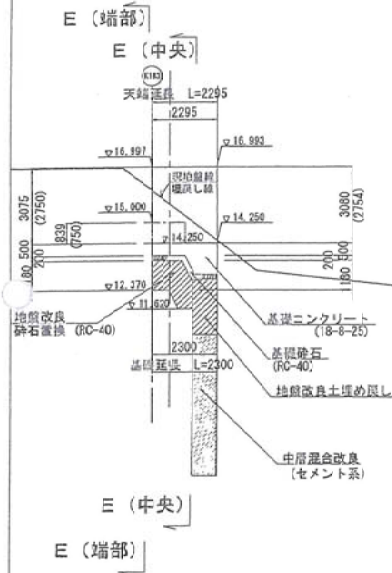

E-E 断面区画 展開図

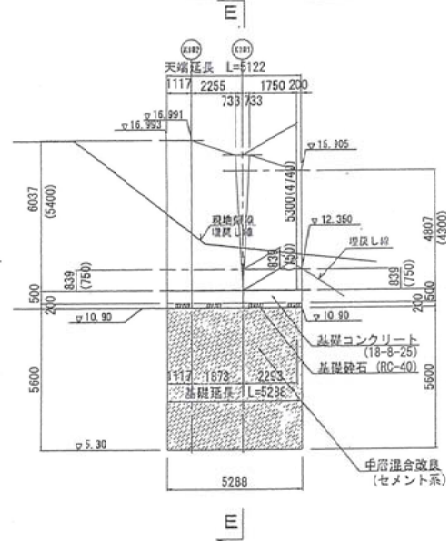

D-D 断面区画 展開図

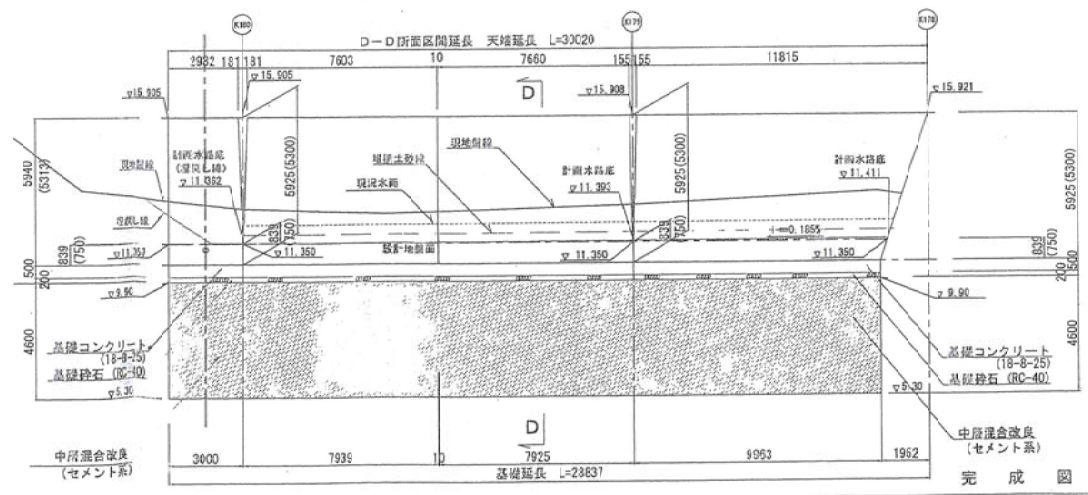

完成図

工事名	千葉県静海区5地区20工区外型地盤工事		
図面名称	ブロック積擁壁工展開図 (その1)		
図尺	S=1:100	図面番号	29 / 46
作成年月日	平成18年 2月		
図尺	株式会社アリア開発部		

工 事 名	千葉県北部地区5住区20工区外装地盤工事		
図面名称	ブロック積無雪工区間図 (その2)		
縮 尺	S=1:100	図面番号	30 / 46
作成年月日	平成13年 2月		
縮 尺	株式会社アジア開発興業		

撤去平面図 S=1:200

080B316
17.239

P298

P299

BrNo. 1

北西部

間知ブロック練積造 (新設)

±0.00 (11.752)

±0.00 (11.794)

3977

5380

1990

14900

2320

1082

1488

1550

10250

1-500

11.58


千葉県白井市上長殿他

No. 1		N 値	孔内水位 27.61 ▽
土質区分	柱状図		
盛土 (砂混じりローム)		0, 10, 20, 30, 40, 50	
細砂		0, 10, 20, 30, 40, 50	3/61 ▽
微細砂		0, 10, 20, 30, 40, 50	

タイプB断面図

10250

200

800


1000

基礎コンクリート
(18-8-25)

※ 変更図 変更後									
独立行政法人都市再生機構 首都圏ニュータウン本部									
地区名		千葉北部地区				平成26年度			
工事 名称		千葉北部地区 平成27年度5区四外壁修工事				工事 番号			
図面 名称		国道16号線長段橋橋台部改修工事 ブロック積換装詳細図 (①北西)				縮 尺		1:100	
						図面サイズ		A3	
千葉無落部			平成 27年 9月			図面番号			
部 長	T	生 体	空 室	庫 庫	庫 庫	図 面 計			
設 計	独立行政法人都市再生機構 首都圏ニュータウン本部 千葉四外壁換装 佐々木 公昭				富田智司	黒澤智司		設 計	

ブロック積擁壁展開図


S=1:200

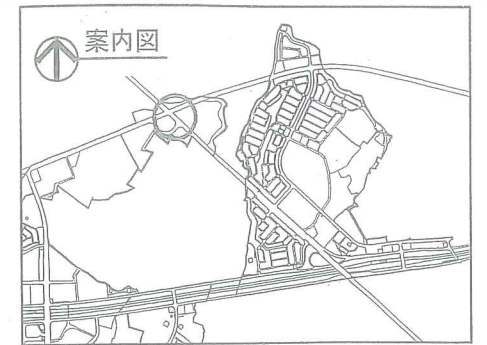

①間知ブロック練積造擁壁（北西）

※対象


当該敷地南側擁壁

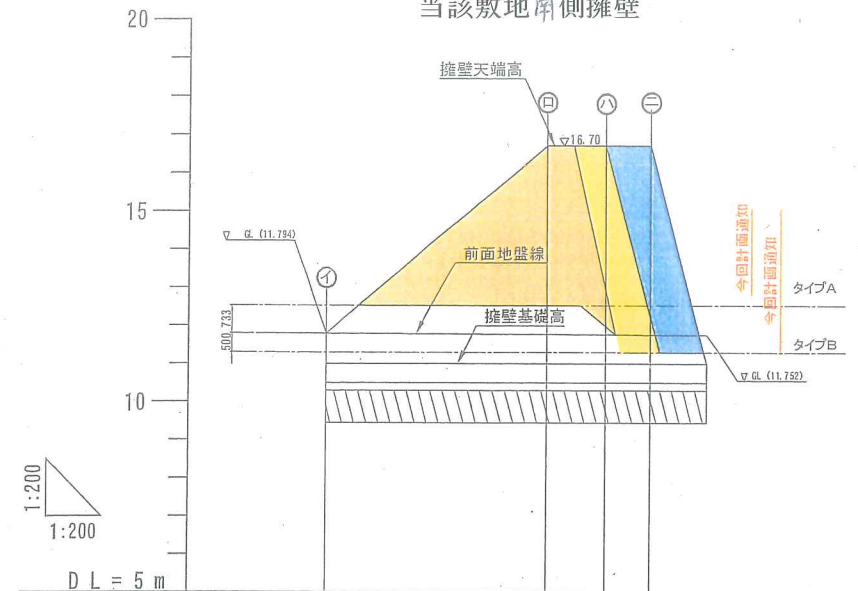


②間知ブロック練積造擁壁（北東）

※対象外

該敷地の擁壁ではありません。

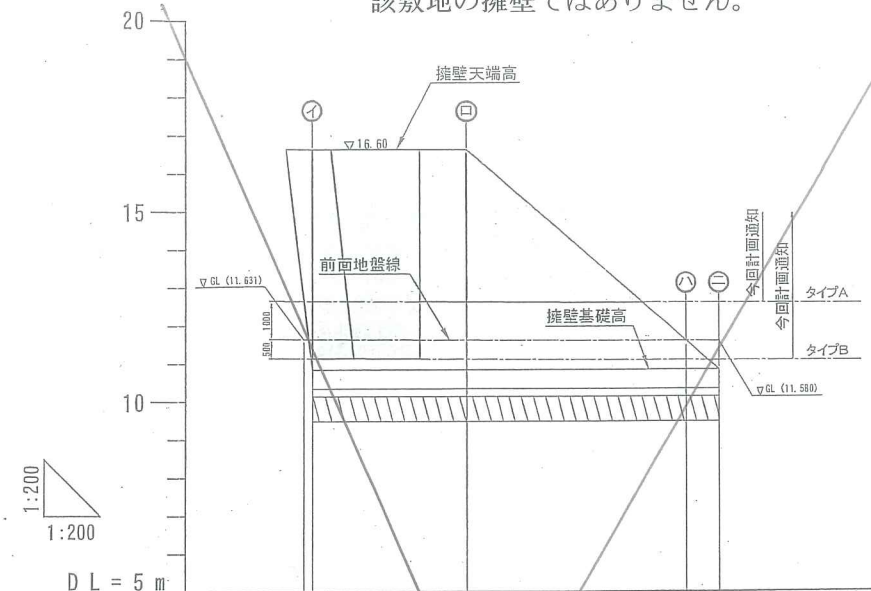

標準断面図

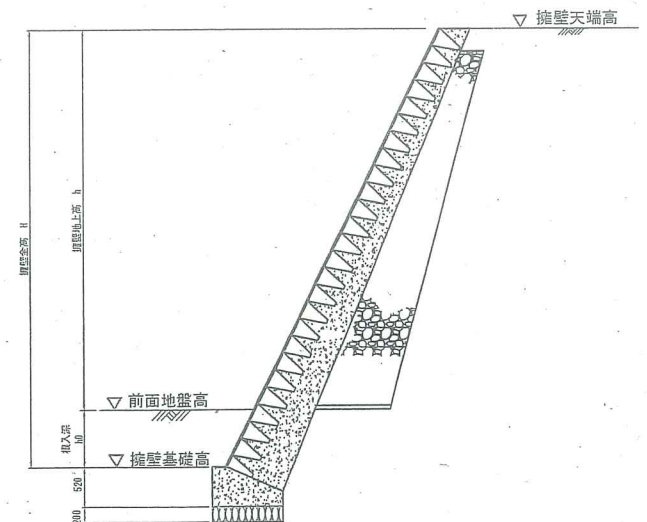

擁壁全高 (H)	0.79	5.70	5.70	0.76
擁壁地上高 (h)	0.00	4.93	4.94	0.00
擁壁天端高	11.79	16.70	16.70	11.76
前面地盤高	11.79	11.77	11.76	11.76
根入深 (h0)	0.79	0.77	0.76	0.00
擁壁基礎高	11.00	11.00	11.00	11.00
追加距離	0.00	5.880	7.480	8.700
単距離	0.00	5.880	1.600	1.220
測点	①	㊸	㊹	㊺
区分	盛土 H=0~5.0m L=10.250			

擁壁全高 (H)	5.77	5.77	0.75
擁壁地上高 (h)	4.97	4.98	0.00
擁壁天端高	16.60	16.60	11.58
前面地盤高	11.63	11.62	11.58
根入深 (h0)	0.86	0.79	0.75
擁壁基礎高	10.83	10.83	10.83
追加距離	-0.23	1.77	9.951
単距離	-0.23	1.77	5.85
測点	①	㊸	㊹
区分	盛土 H=0~5.0m L=10.830		


※ 既設部について

建築基準法第18条7項の規定による検査済
(第H17計済一工千葉県000001号)

※ 変更図


変更後

独立行政法人都市再生機構 首都圏ニュータウン本部			
地区名	千葉北部地区	平成26年度	
工名	千葉北部地区 平成27年度5期園外整備工事	工事番号	
図名	国道16号線長殿橋橋台部改修工事 ブロック積擁壁展開図	縮尺	1:200
図面サイズ	A3	図面番号	
千葉県建設部	平成27年9月	図面番号	
部長	田中 隆	監計	
課長	佐々木 公陽	設計	
技士		検計	
技士		検計	

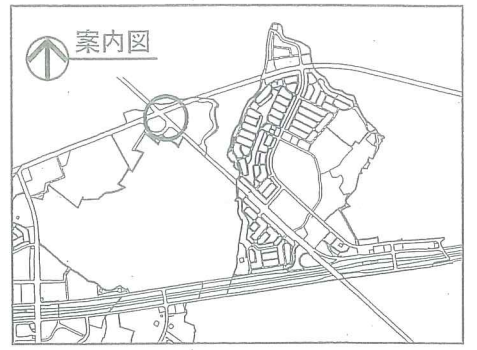


水抜孔正面図 S=1:50

①間知ブロック練積造擁壁（北西） ※対象
地耐力 125 KN/m² 当該敷地内側擁壁

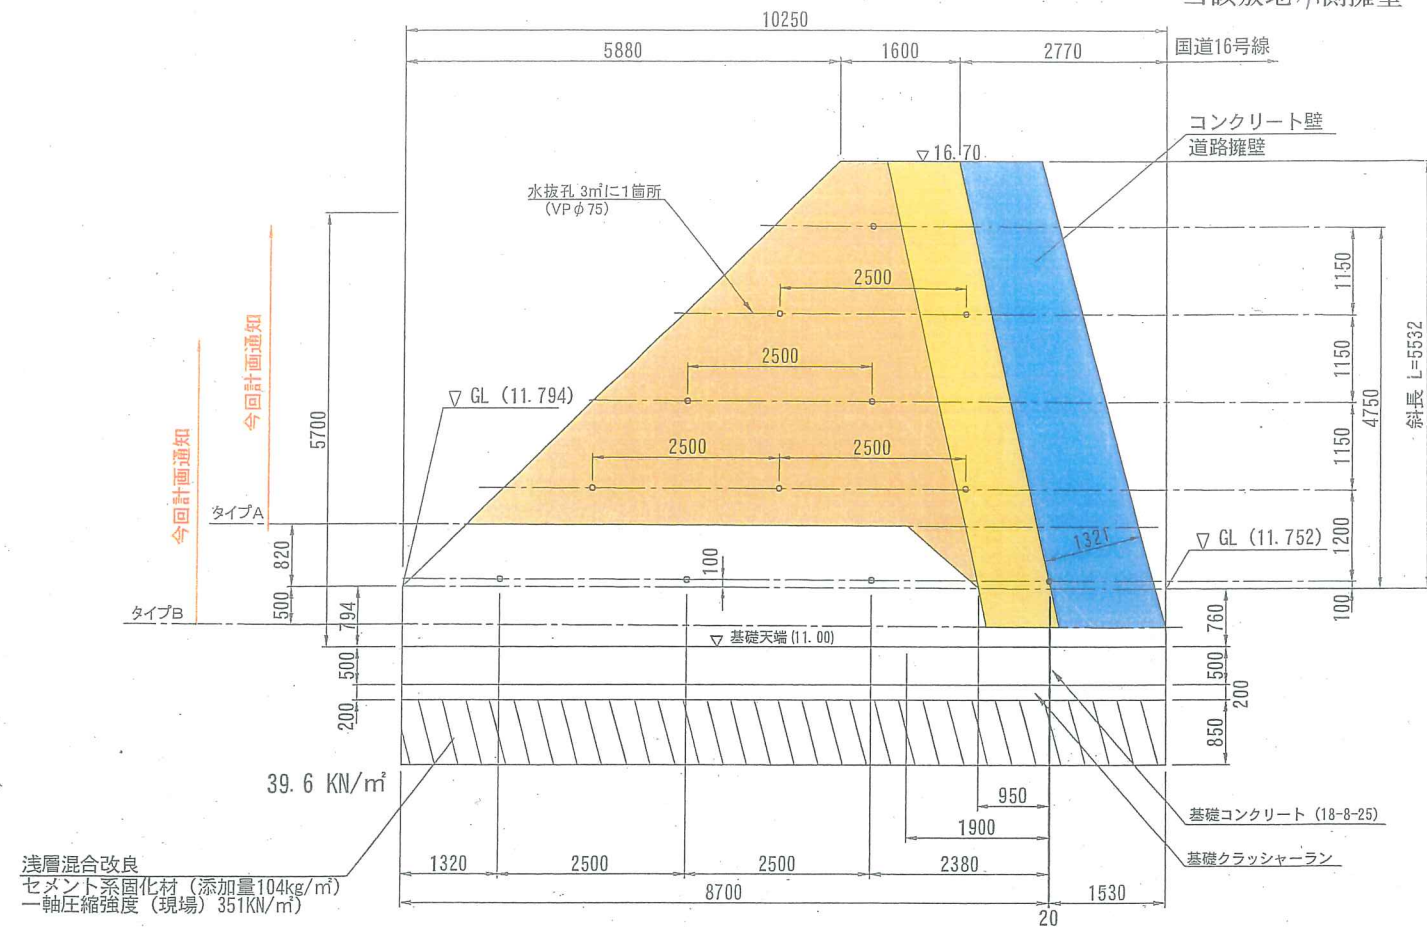

②間知ブロック練積造擁壁（北東） ※対象外
地耐力 125 KN/m² 当該敷地の擁壁ではありません。

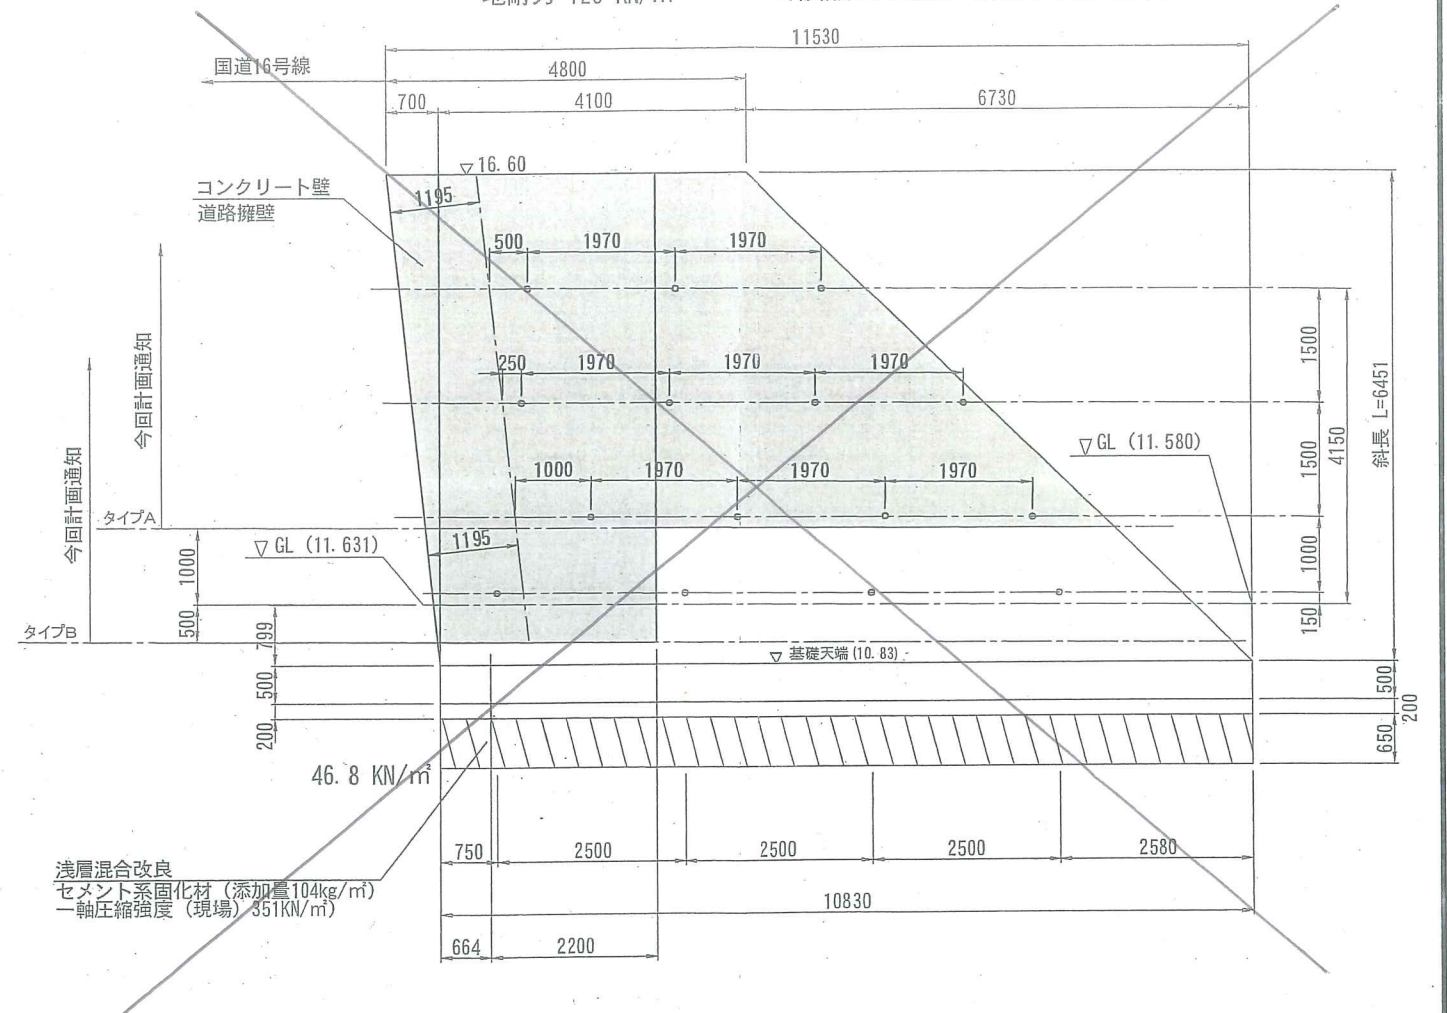

※ 変更図 変更後

